

Taksony Nagyközség Önkormányzat
Képviselő-testületének
Pénzügyi,- Településfejlesztési és
Környezetvédelmi Bizottsága

K É R E L E M

Alulírott dr. Schweickhardt Eszter (KisdunaVet Pharma Kft. képviselője) kérem a Pénzügyi,- Településfejlesztési és Környezetvédelmi Bizottságot, hogy a Taksony, Fő út 43.sz. alatt megépült állatorvosi rendelő, gyógyszerár és kisállat kozmetika használatbavételi engedélyezési eljárás lefolytatásához szükséges közútkezelői hozzájárulást megadni szíveskedjenek a mellékletben csatolt megvalósulási tervnek megfelelően kialakított parkolóra vonatkozóan.

Az elkészült telken belüli parkoló fényképét mellékletben csatolom.

Taksony, 2016. május 19.

Köszönettel:




dr. Schweickhardt Eszter

Melléklet:


- parkoló fénykép
- megvalósulási tervlap

KisdunaVet Pharma Kft.
2335 Taksony, Fő út 43.
Adószám: 24894177-2-13


IDEVTSZINRAJZ M=1:500

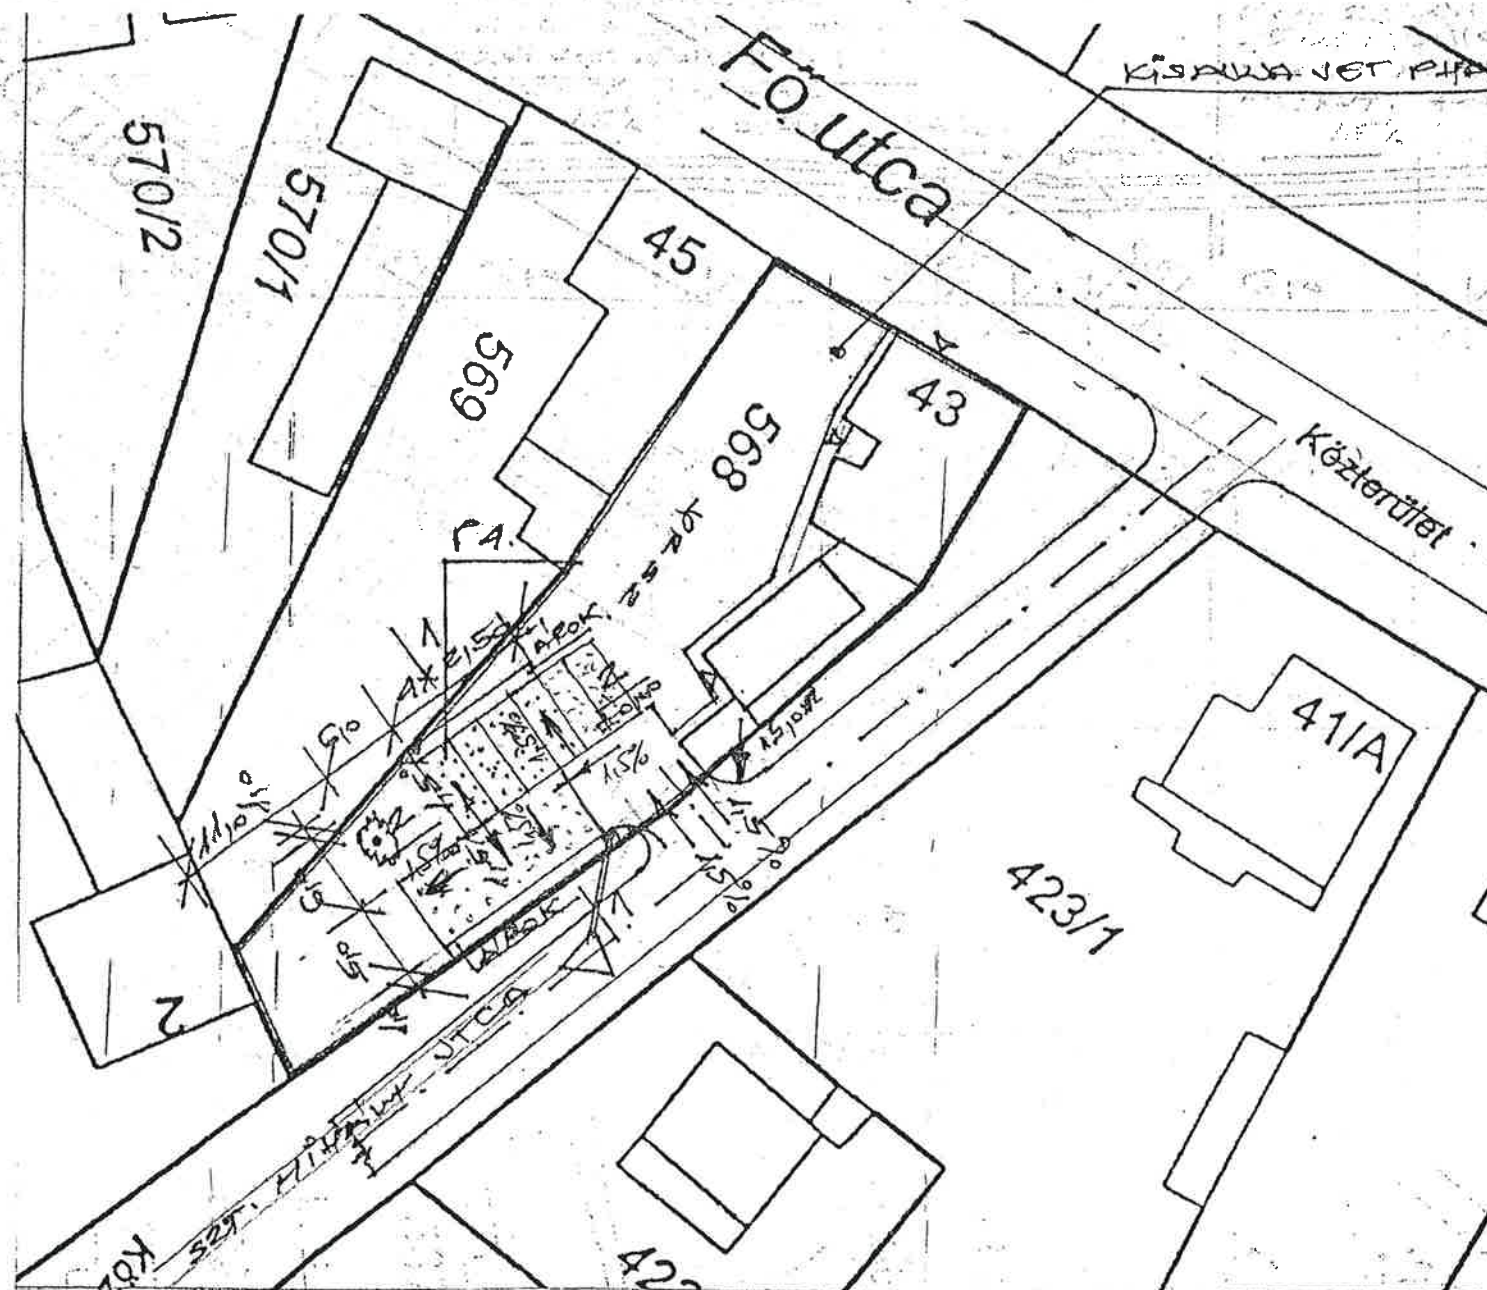

1-1 HETSZET M=1:100

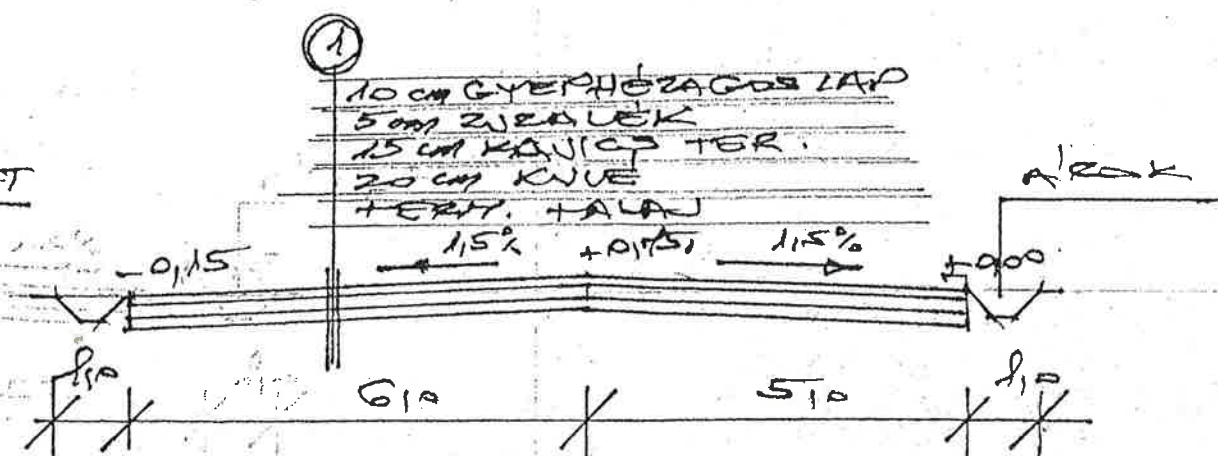

2-2 HETSZET M=1:100

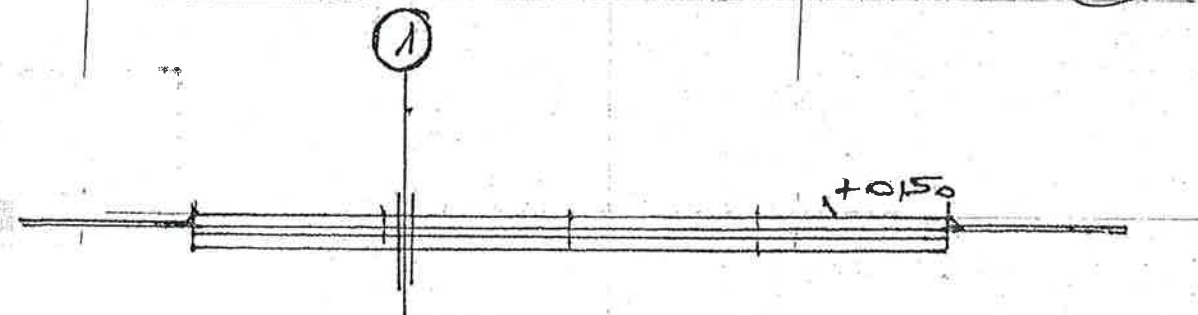

MOLITOR ÁRPÁD
magántervező
É 13-0099
2370 Dabas II., Vörösmarty u. 17.
Adószám: 73209543-1-33

Magyar Közut Nonprofit Zrt.
Pest Megyei Igazgatósága
Rt. 1645-2. sz.
közutkezelési hozzájárulásával
Jóváhagyta
2014. APR. 16.
Budapest, 20. év hó nap
Aláírás

MEGVALÓSULÁSI TERV

ÁLLATORVOSI RENDELŐ, ÁLLAT GYÓGYSZERTÁR,
KISÁLLAT KOZMETIKA ENGEDÉLYEZÉSI TERVE

ÁLLATORVOSI RENDELŐ, ÁLLAT GYÓGYSZERTÁR

PARKOLÓ TERV M=1:500; M=1:100

ÉPÍTETŐ:	KISDUNA VET PHARMA KFT. 2335 TAKSONY, FŐ U. 43.	
TULAJDONOS:	OPRIS SÁNDOR 2330 DUNAHARASZTI, Klapka György U. 2.	
ÉP.HELYE:	2335 TAKSONY, FŐ U. 43. 568 HRSZ.	
TERVEZŐ:	MOLITOR ÁRPÁD - É 13-0099 2370 DABAS, VÖRÖSMARTY U. 17. TEL/FAX: 29-361-724; molitorbt@gmail.com	
M=1:500 M=1:100	ALÁÍRÁS:	2014.